


OPPRISS
1:5

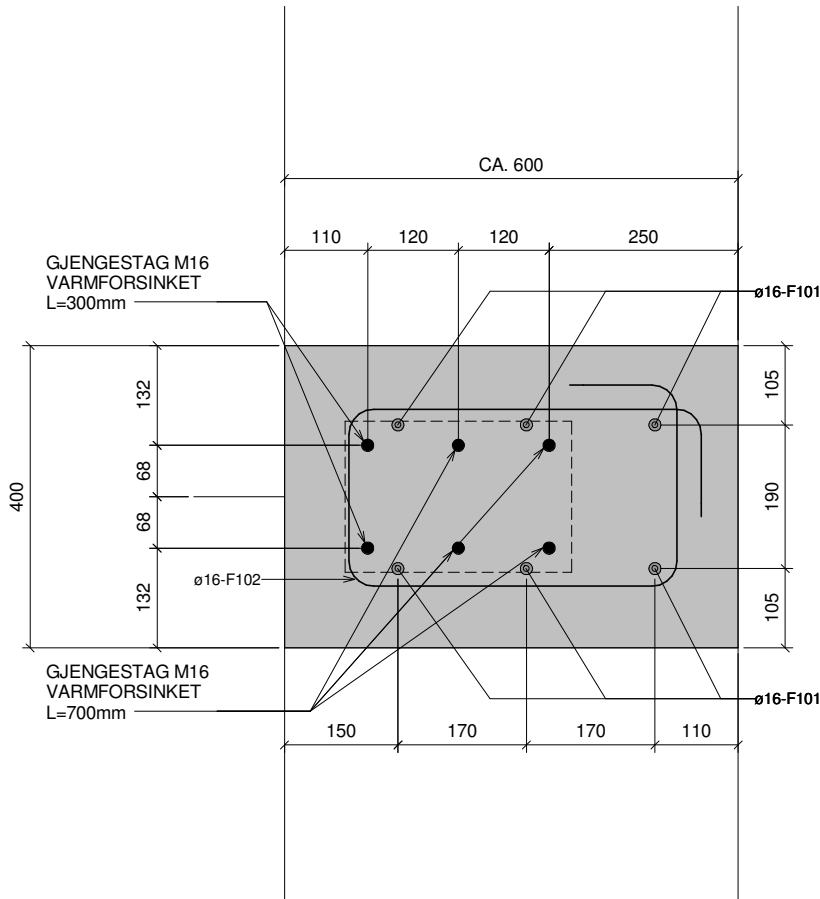

SNITT A-A
1:5

Tegningsnummer	Revisjon
17043	Z02

FORKLARINGER:


ANVISNINGER:

- GENERELT
- UTFØRELSE I HENHOLD TIL NS13670:2009+NA:2010, NS 3576-3 OG NS-EN 1992-1-1:2004 +NA:2008
- ARMERING
- ARMERINGSSTENGER: B500NC IHT. NS 3576
- NOMINELL OVERDEKNING HOVEDARMERING: 75mm ±10mm
- NOMINELL OVERDEKNING MONTERINGSJERN: 65mm ±5mm
- OMFARINGSLENGDE: 50ø, DERSOM ANNET IKKE ER ANGITT
- ARMERINGSSKJØTER: MAKS 1/4 AV LENGDEARMERING SKJØTES I SAMME SNITT. SKJØTENE FORSKYVES MINIMUM 65 x STANGDIAMETEREN.
- UTSTIKKENDE ARMERING SKAL HMS-SIKRES

- FOR BØYDE STENGER SKAL DET GENERELT I BØYEN PLASSERES ET JERN MED DIAMETER MINST LIK DEN BØYDE STANGENS DIAMETER.
- ARMERINGSSTOLER SKAL UTFØRES I BETONG IHT. STATENS VEGVESEN, PUBLIKASJON NR. 78.

HENVISNINGER:

- FORM, SE TEGNING 17042

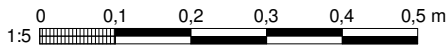

Z02	SOM BYGGET	2016-03-10	MLEng	SA
H01	ARBEIDSTEGNING	2014-11-10	AwWWa	KJ
REV.	REVIDERINGEN GJELDER	DATO	TEGN.	GODKJ.
Konsulent: Norconsult				
Kons tegnr.: 17043				
RÅDHUSBRYGGE 4				
ØYFERGETERMINAL				
LANDGANGFUND.				
ARMERING				
Erstating for:				
Tegn.nr. 17043				
Revisjon Z02				
Oppdragsnr.: 5142802				
Tegn. status:				
Erstattet av:				
Filnavn: 17043 .dwg				