

FORKLARINGER:

1. ALLE KOTEHØYDER ER ANGITT LOKALT I FORHOLD TIL OVERKANT BETONGDEKKE


ANVISNINGER:

1. GENERELT
- UTFØRELSE IHHT NS-EN 1995-1-1:2004+A1:2008+NA:2009
- HOVEDBJELKER OG STENDERE: KONSTRUKSJONSTREVIKRE KVALITET C24
- DEKKE OG KLEDNING: KEBONY
- BEHANDLING AV KONSTRUKSJONSTREVIKRE AVTALES MED BYGGHERREN
2. STENDERE MÅ KRYSSAVSTIVES FOR Å SIKRE TILSTREKKELIG AVSTIVNING I HORIZONTALPLANET

3. DIMENSJONER
- STENDERE 2STK 48mm X 98mm
- BJELKER: 2STK 48mm X 148mm
- BUNNSVILL: 2STK 48mm X 98mm
- TOPPSVILL: 48mm X 98mm
- DEKKE: 48mm X 148mm
- UTFORINGSLIST: 73mm X 73mm
- KLEDNING: 48mm X 148mm
EV. ANNEN DIMENSJON AVTALES MED BYGGHERREN
4. DIMENSJONER LANDGANGER FRA FASTBRYGGE TIL FLYTER
- LENGDE LANDGANGER L = 9500mm
- MAKS BREDDE LANDGANGER B = 3000mm.

HENVISNINGER:

1. SNITT OG DETALJER, SE TEGN. NR. 17046

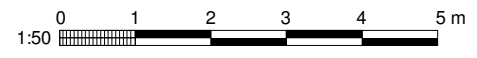

Z02	SOM BYGGET	2016-03-10	MLEng	SA
H01	ARBEIDSTEGNING	2014-08-27	AWWA	SA
REV.	REVIDERINGEN GJELDER	DATO	TEGN.	GODKJ.
Konsulent: Norconsult				
Kons tegnnr.: 17045				
RÅDHUSBRYGGE 4				
ØYFERGETERMINAL				
TREKONSTRUKSJONER				
PLAN OG OPRISS				
Erløsting for:				
Tegn.nr 17045				
Revisjon Z02				
Oppdragsnr.: 5142802				
Erstattet av:				
Oslo Havn KF				
Teknisk avdeling				
Pb 230 Sentrum, 0103 OSLO, Tlf.: 02 180,				
E-post: postmottak@hav.oslo.kommune.no				
Filnavn: 17045.dwg				