




SNITT A-A
1 : 50

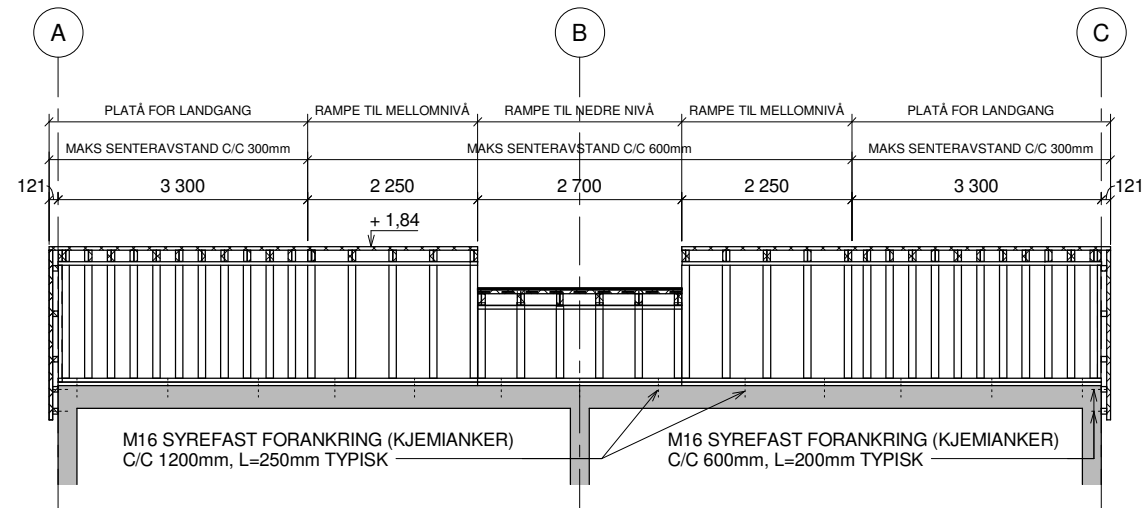

SNITT D-D
1 : 50

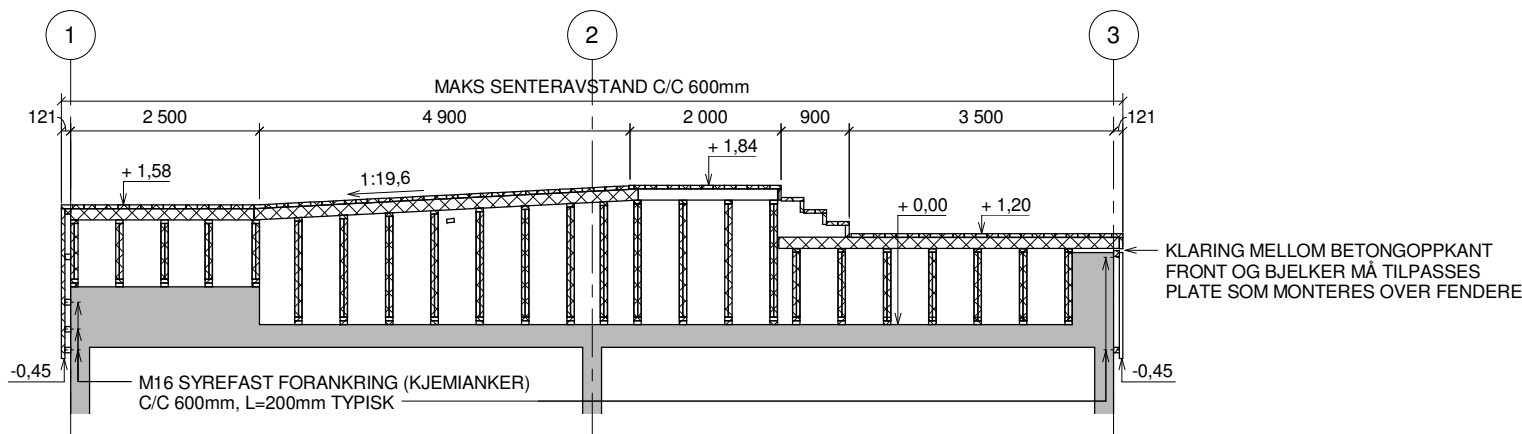

SNITT B-B
1 : 50

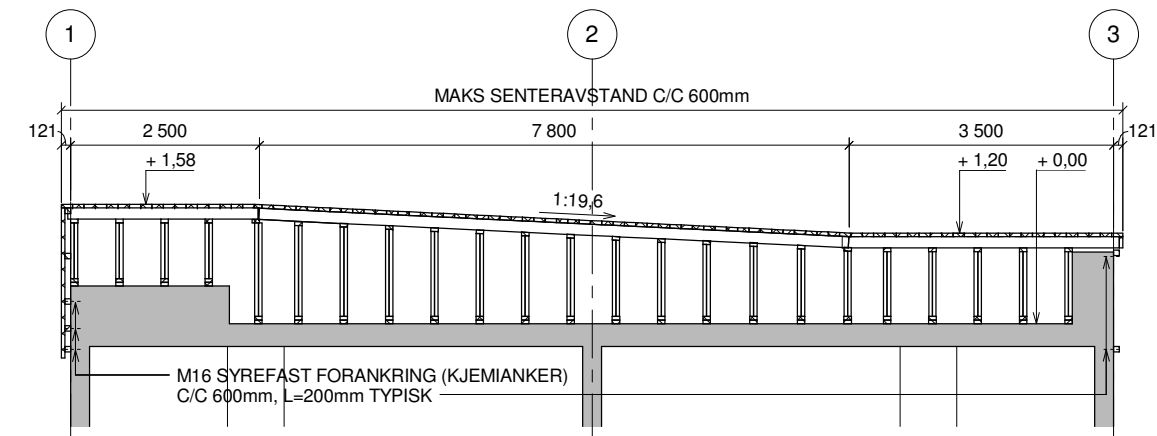

SNITT C-C
1 : 50

Taggingsnummer	Revisjon
17046	Z02

FORKLARINGER:

1. ALLE KOTEHØYDER ER ANGITT LOKALT I FORHOLD TIL OVERKANT BETONGDEKKE

ANVISNINGER:

1. GENERELT
- UTFØRELSE IHT NS-EN 1995-1-1:2004+A1:2008+NA:2009
- HOVEDBJELKER OG STENDERE: KONSTRUKSJONSTREVIK KVALITET C24
- DEKKE OG KLEDNING: KEBONY
- BEHANDLING AV KONSTRUKSJONSTREVIK AVTALES MED BYGGHERREN
2. STENDERE MÅ KRYSSAVSTIVES FOR Å SIKRE TILSTREKKELIG AVSTIVNING I HORIZONTALPLANET


3. DIMENSJONER
- STENDERE
- BJELKER:
- BUNNSVILL:
- TOPPSVILL:
- DEKKE:
- UTFORINGSLIST:
- KLEDNING:

2STK 48mm X 98mm
2STK 48mm X 148mm
2STK 48mm X 98mm
48mm X 98mm
48mm X 148mm
73mm X 73mm
48mm X 148mm
EV. ANNEN DIMENSJON AVTALES MED BYGGHERREN

4. DIMENSJONER LANDGANGER FRA FASTBRYGGE TIL FLYTER
- LENGDE LANDGANGER L = 9500mm
- MAKS BREDDER LANDGANGER B = 3000mm.

HENVISNINGER:

1. PLAN OG OPPRISS, SE TEKN. NR. 17045

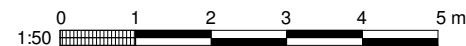

Z02	SOM BYGGET	2016-03-10	MLEng	SA
H01	ARBEIDSTEGNING	2014-08-27	AWWA	SA
REV.	REVIDERINGEN GJELDER	DATO	TEGN.	GODKJ.
Konsulent: Norconsult				
Kons tegnr.: 17046				
RÅDHUSBRYGGE 4				
ØYFERGETERMINAL				
TREKONSTRUKSJONER				
SNITT OG DETALJER				
Erling for:				
Tegn.nr. 17046				
Revisjon Z02				
Oppdragsnr.: 5142802				
Tegn. status:				
Erstattet av:				
Filnavn: 17046.dwg				